
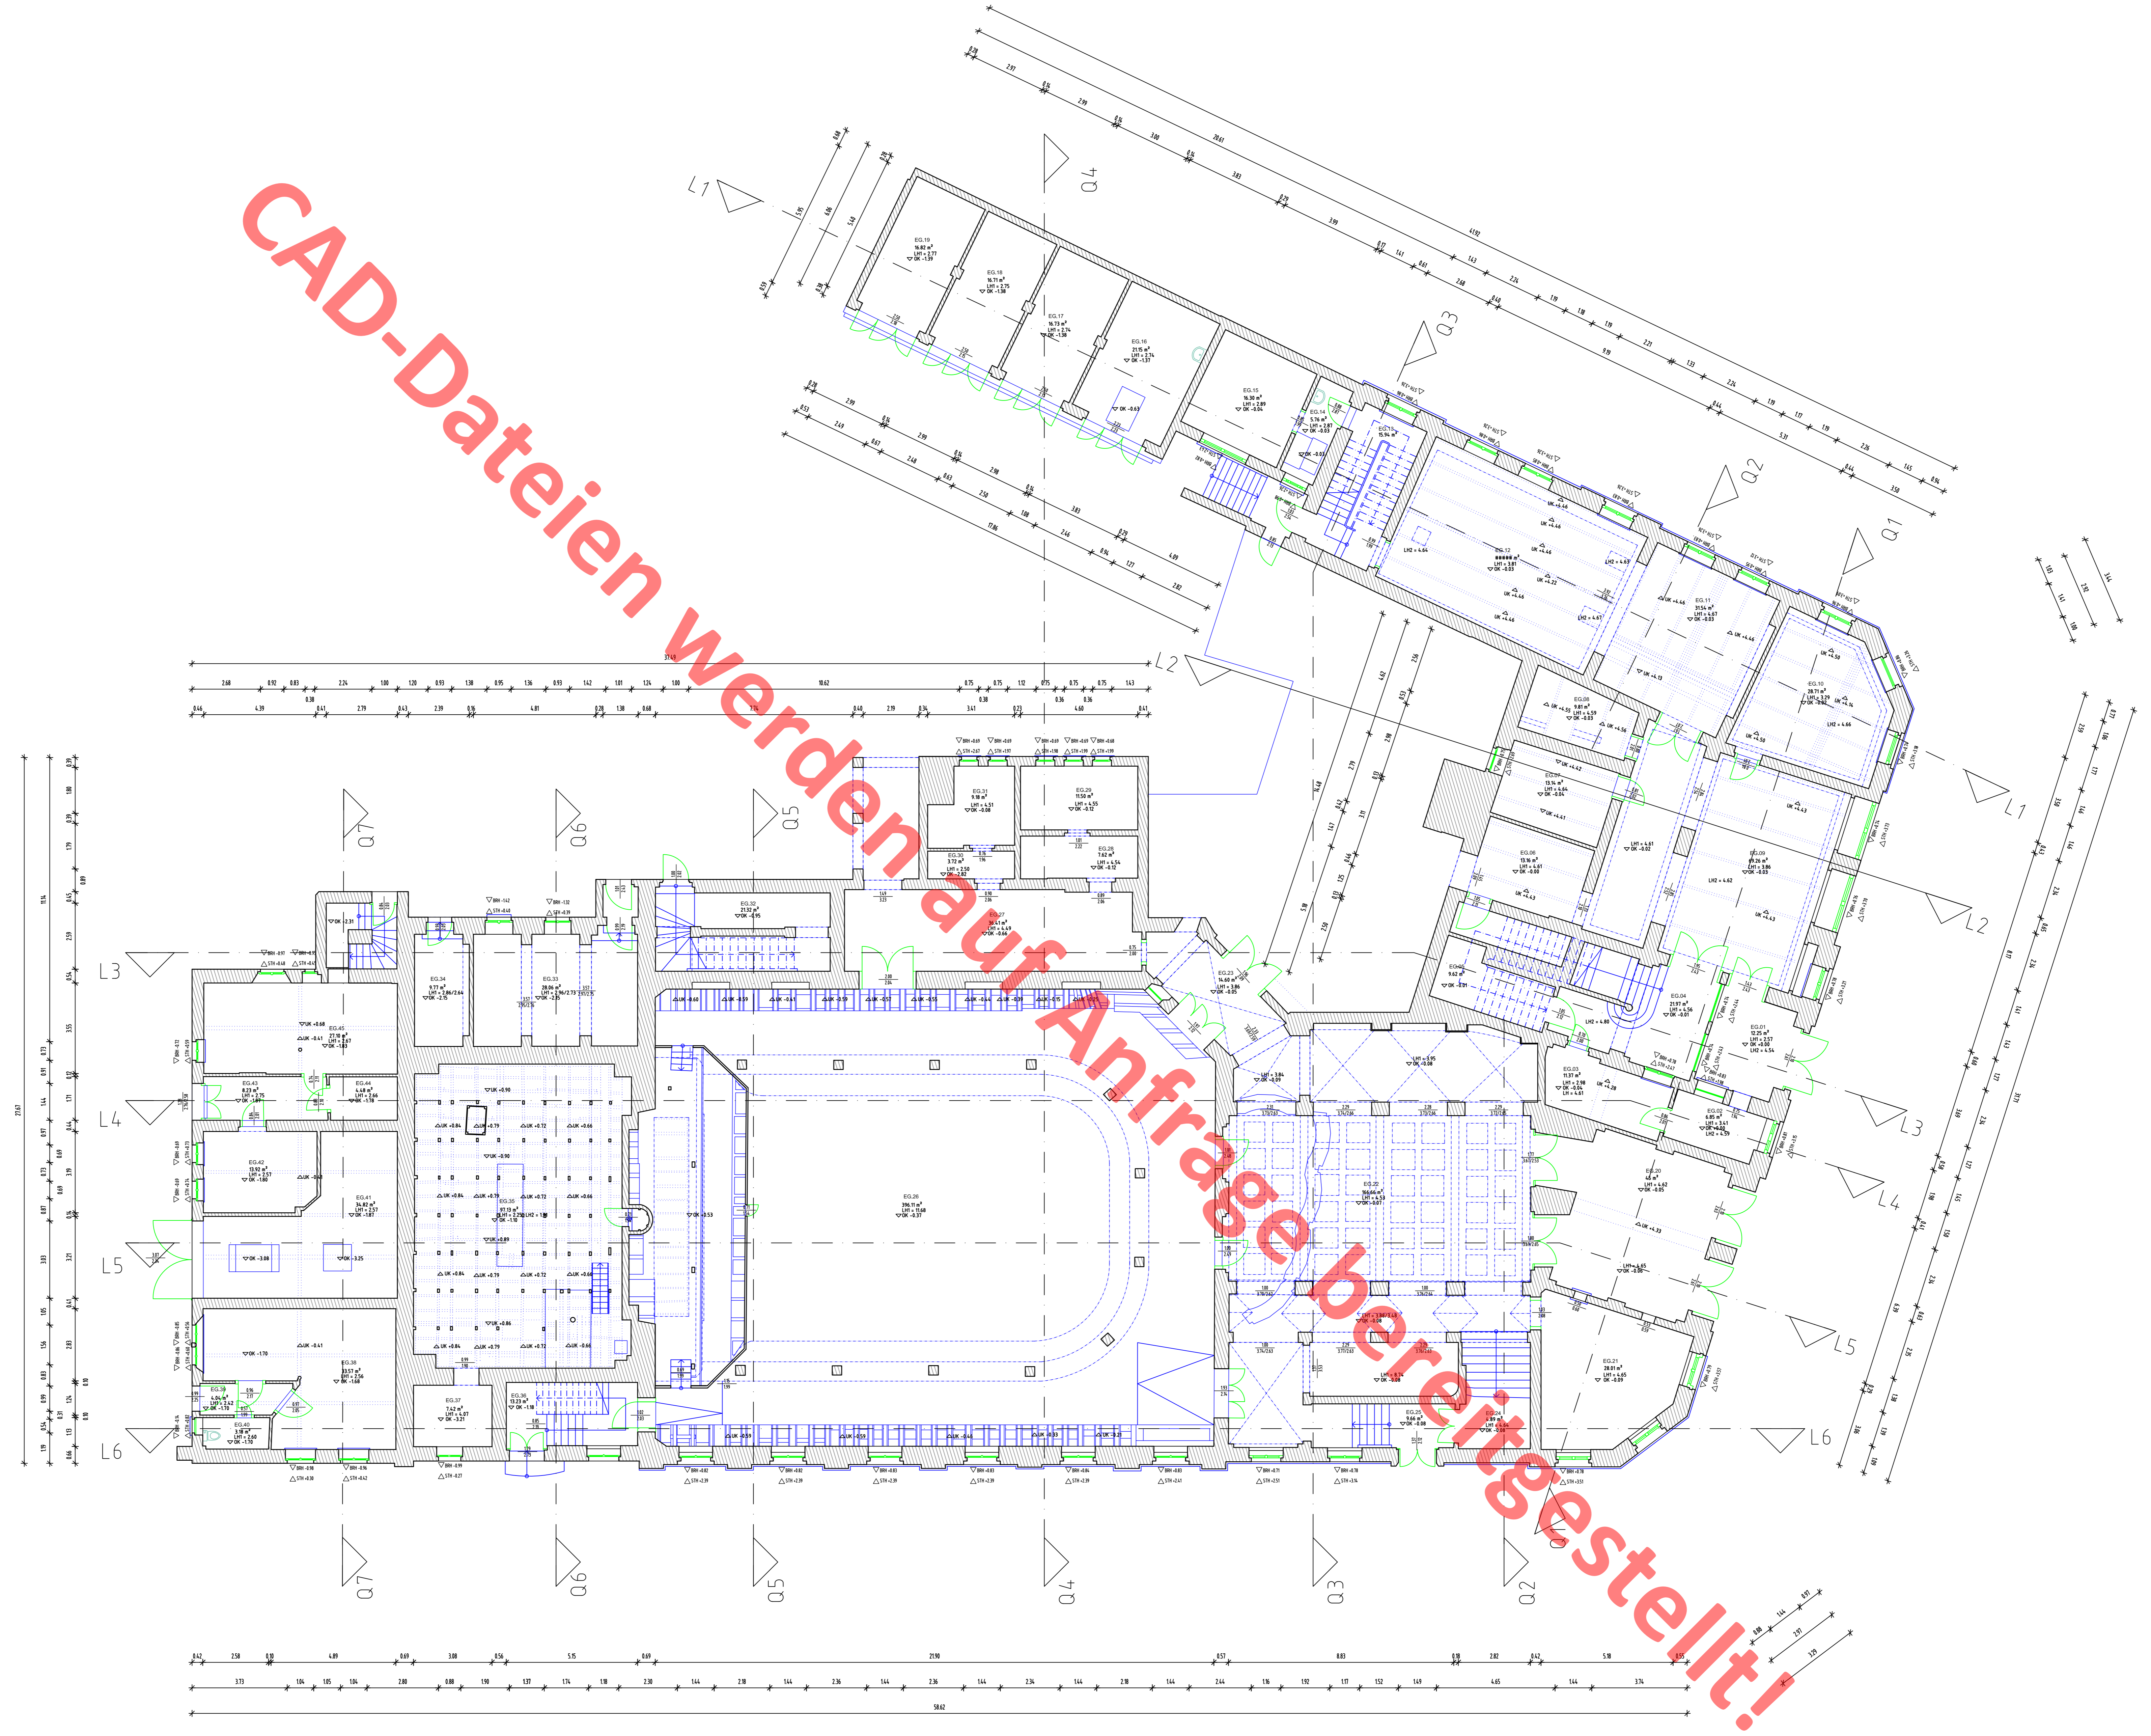




Höhenbezug ü NN (DHN92)
 Bei Unstimmigkeiten und Unklarheiten ist mit dem Planverfasser Rücksprache zu halten.

DSK		BLV	
Auftrag	09/2021	Name	Reichskrone Naumburg (Saale)
Bauh	10/2021		Curt-Becker-Platz 5
Genehm.	10/2021		06618 Naumburg
Geprüft	11/2021	Maler	-Bestandsplan-
Berechnung			Grundriss 1.Kellergeschoss
Änderung	Datum	Name	Mafstab 1:100 Blatt-Nr. 2

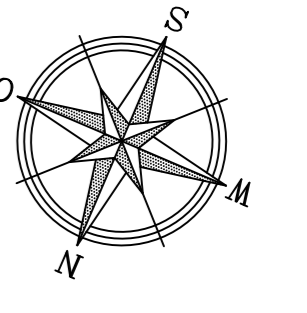


Höhenbezug ü NN (DHN92)
 Bei Unstimmigkeiten und Unklarheiten ist mit dem Planverfasser Rücksprache zu halten.

Auftrag	09/2021	Name	Reichskrone Naumburg (Saale)
Bauh	10/2021		Curt-Becker-Platz 5
Genehm.	10/2021		06618 Naumburg
Geprüft	11/2021	Mädel	-Bestandsplan-
Bereitung			Grundriss Erdgeschoss
Änderung	Datum	Name	
			Mafstab 1:100 Blatt-Nr. 3

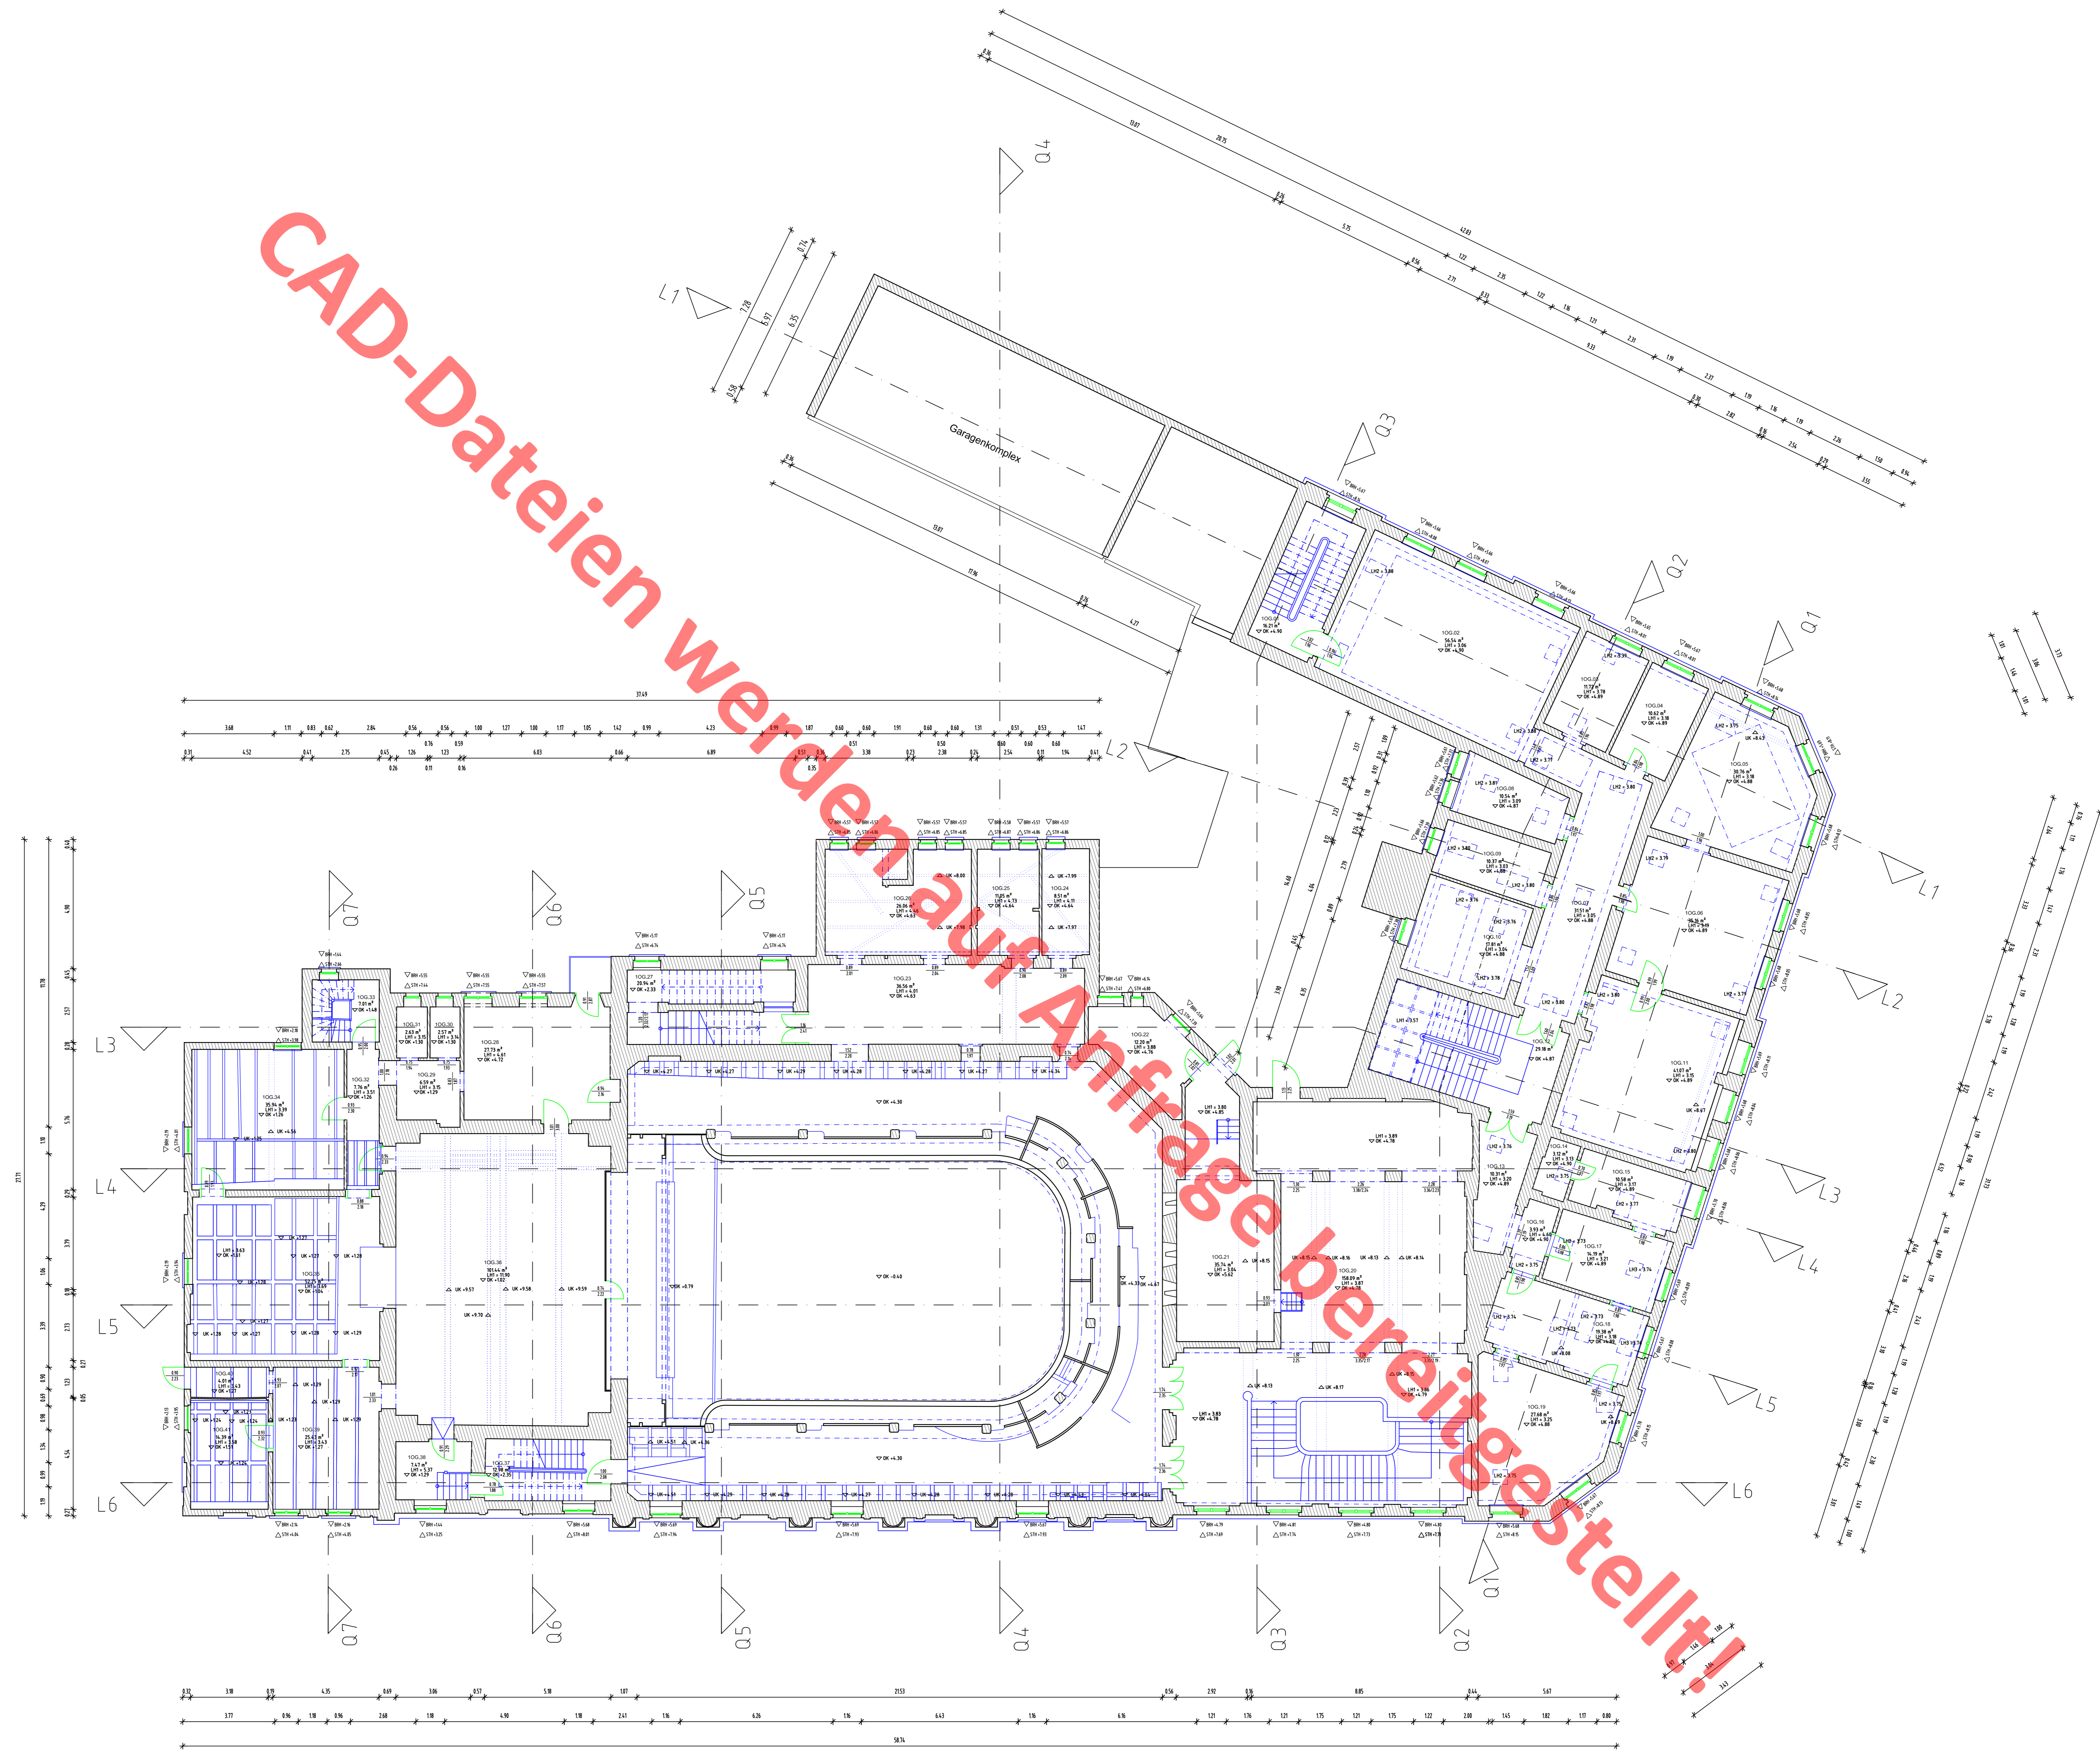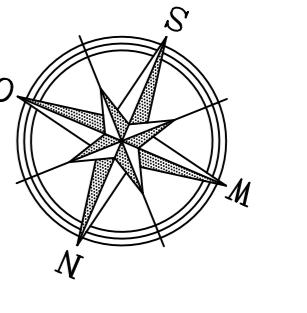


Höhenbezug ü NN (DHN92)
Bei Unstimmigkeiten und Unklarheiten ist mit dem Planverfasser Rücksprache zu halten.

Auftrag	09/2021	Name	Reichskrone Naumburg (Saale)
Bauh	10/2021		Curt-Becker-Platz 5
Genehm.	10/2021		06618 Naumburg
Geprüft	11/2021	Maler	-Bestandsplan-
Bemerkung			Grundriss 1.Obergeschoss
Änderung	Datum	Name	Mafstab 1:100 Blatt-Nr. 4


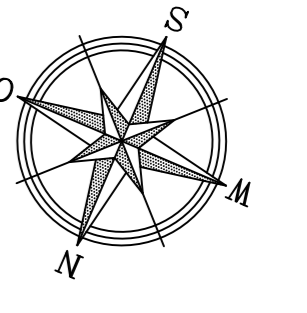


CAD-Dateien werden auf Anfrage bereitgestellt!

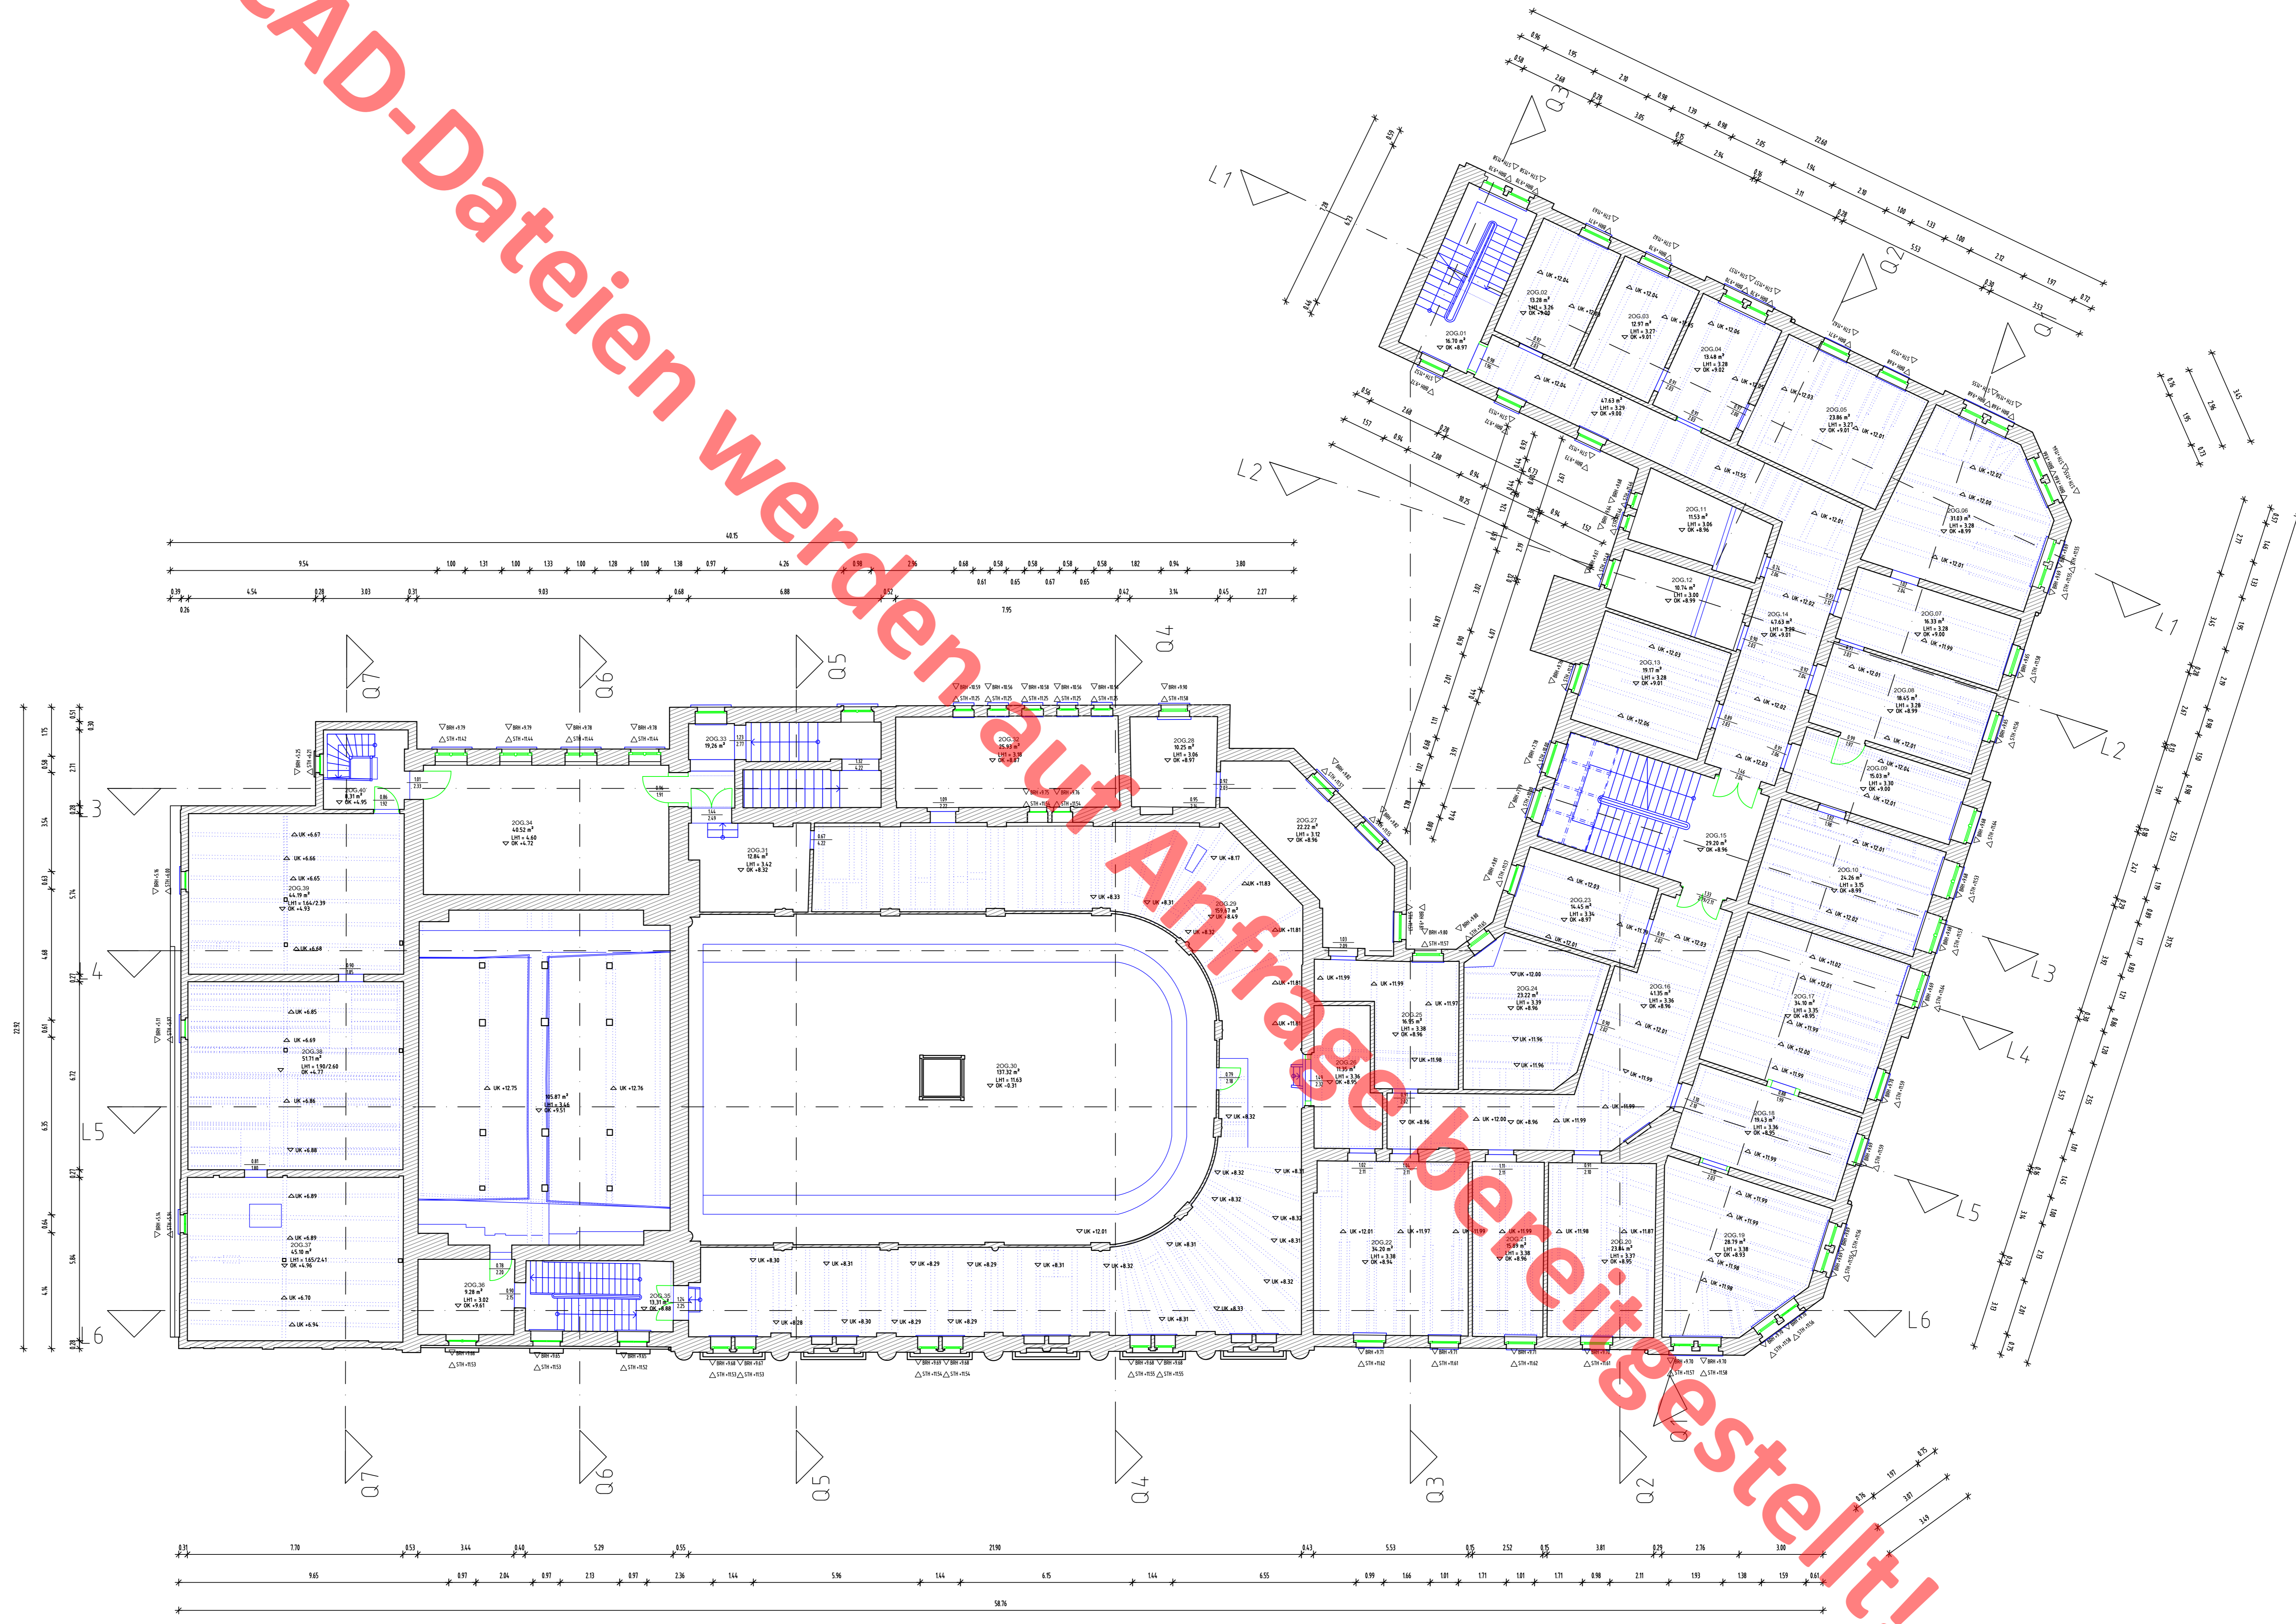

Höhenbezug ü NN (DHN92)
 Bei Unstimmigkeiten und Unklarheiten ist mit dem Planverfasser Rücksprache zu halten.


		Datum Name Auftrag 09/2021 - Reichskrone Naumburg (Saale) Bearb. 10/2021 - Carl-Becker-Platz 5 Zeichn. 10/2021 - 06618 Naumburg Geprüft. 11/2021 Mäder -Bestandsplan- Berechnung Grundriss 2.Obergeschoss	
		Änderung Datum Name	
Maßstab 1:100 Blatt-Nr. 5			

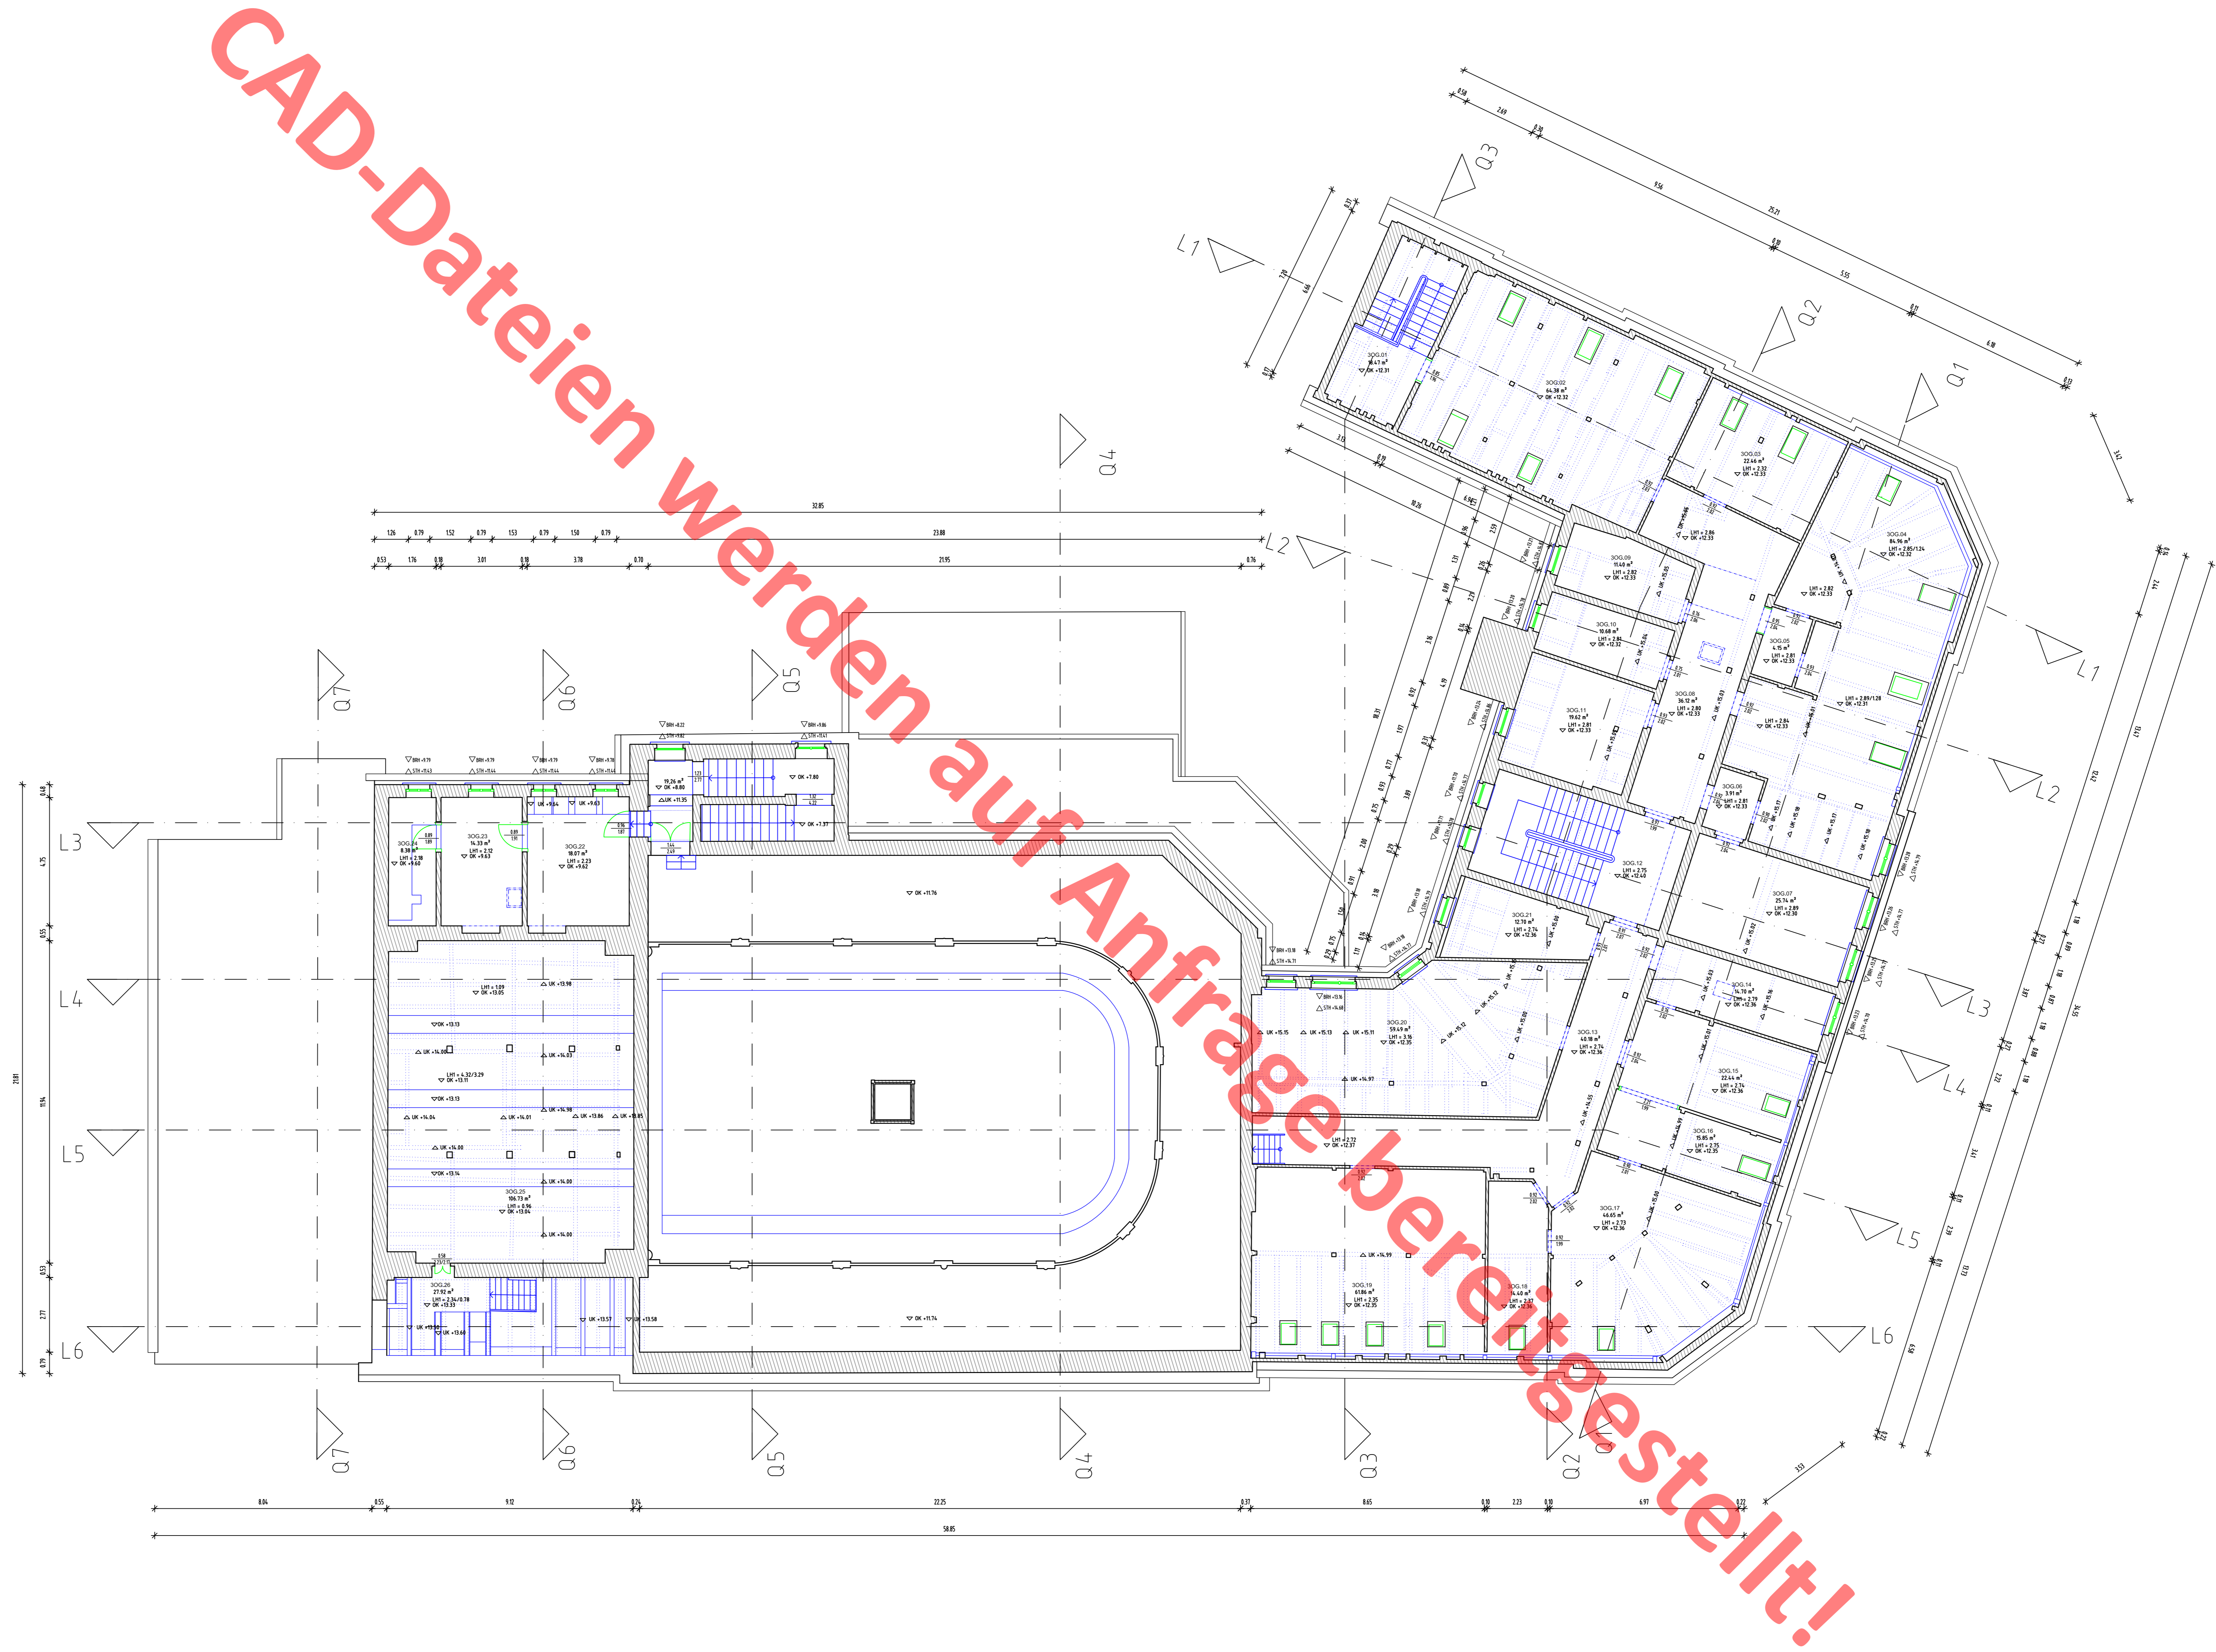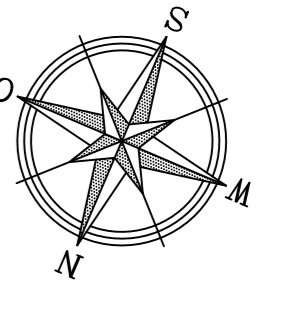


CAD-Dateien werden auf Anfrage bereitgestellt!

Höhenbezug ü NN (DHN92)
 Bei Unstimmigkeiten und Unklarheiten ist mit dem Planverfasser Rücksprache zu halten.

		Datum Name Auftrag 09/2021 - Reichskrone Naumburg (Saale) Bearb. 10/2021 - Carl-Becker-Platz 5 Zeichn. 10/2021 - 06618 Naumburg Geprüft 11/2021 Mäder -Bestandsplan- Berechnung Grundriss 3.Obergeschoss	
		Änderung Datum Name	Maßstab 1:100 Blatt-Nr. 6


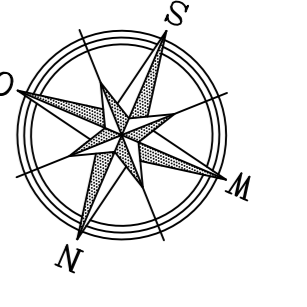


CAD-Dateien werden auf Anfrage bereitgestellt!

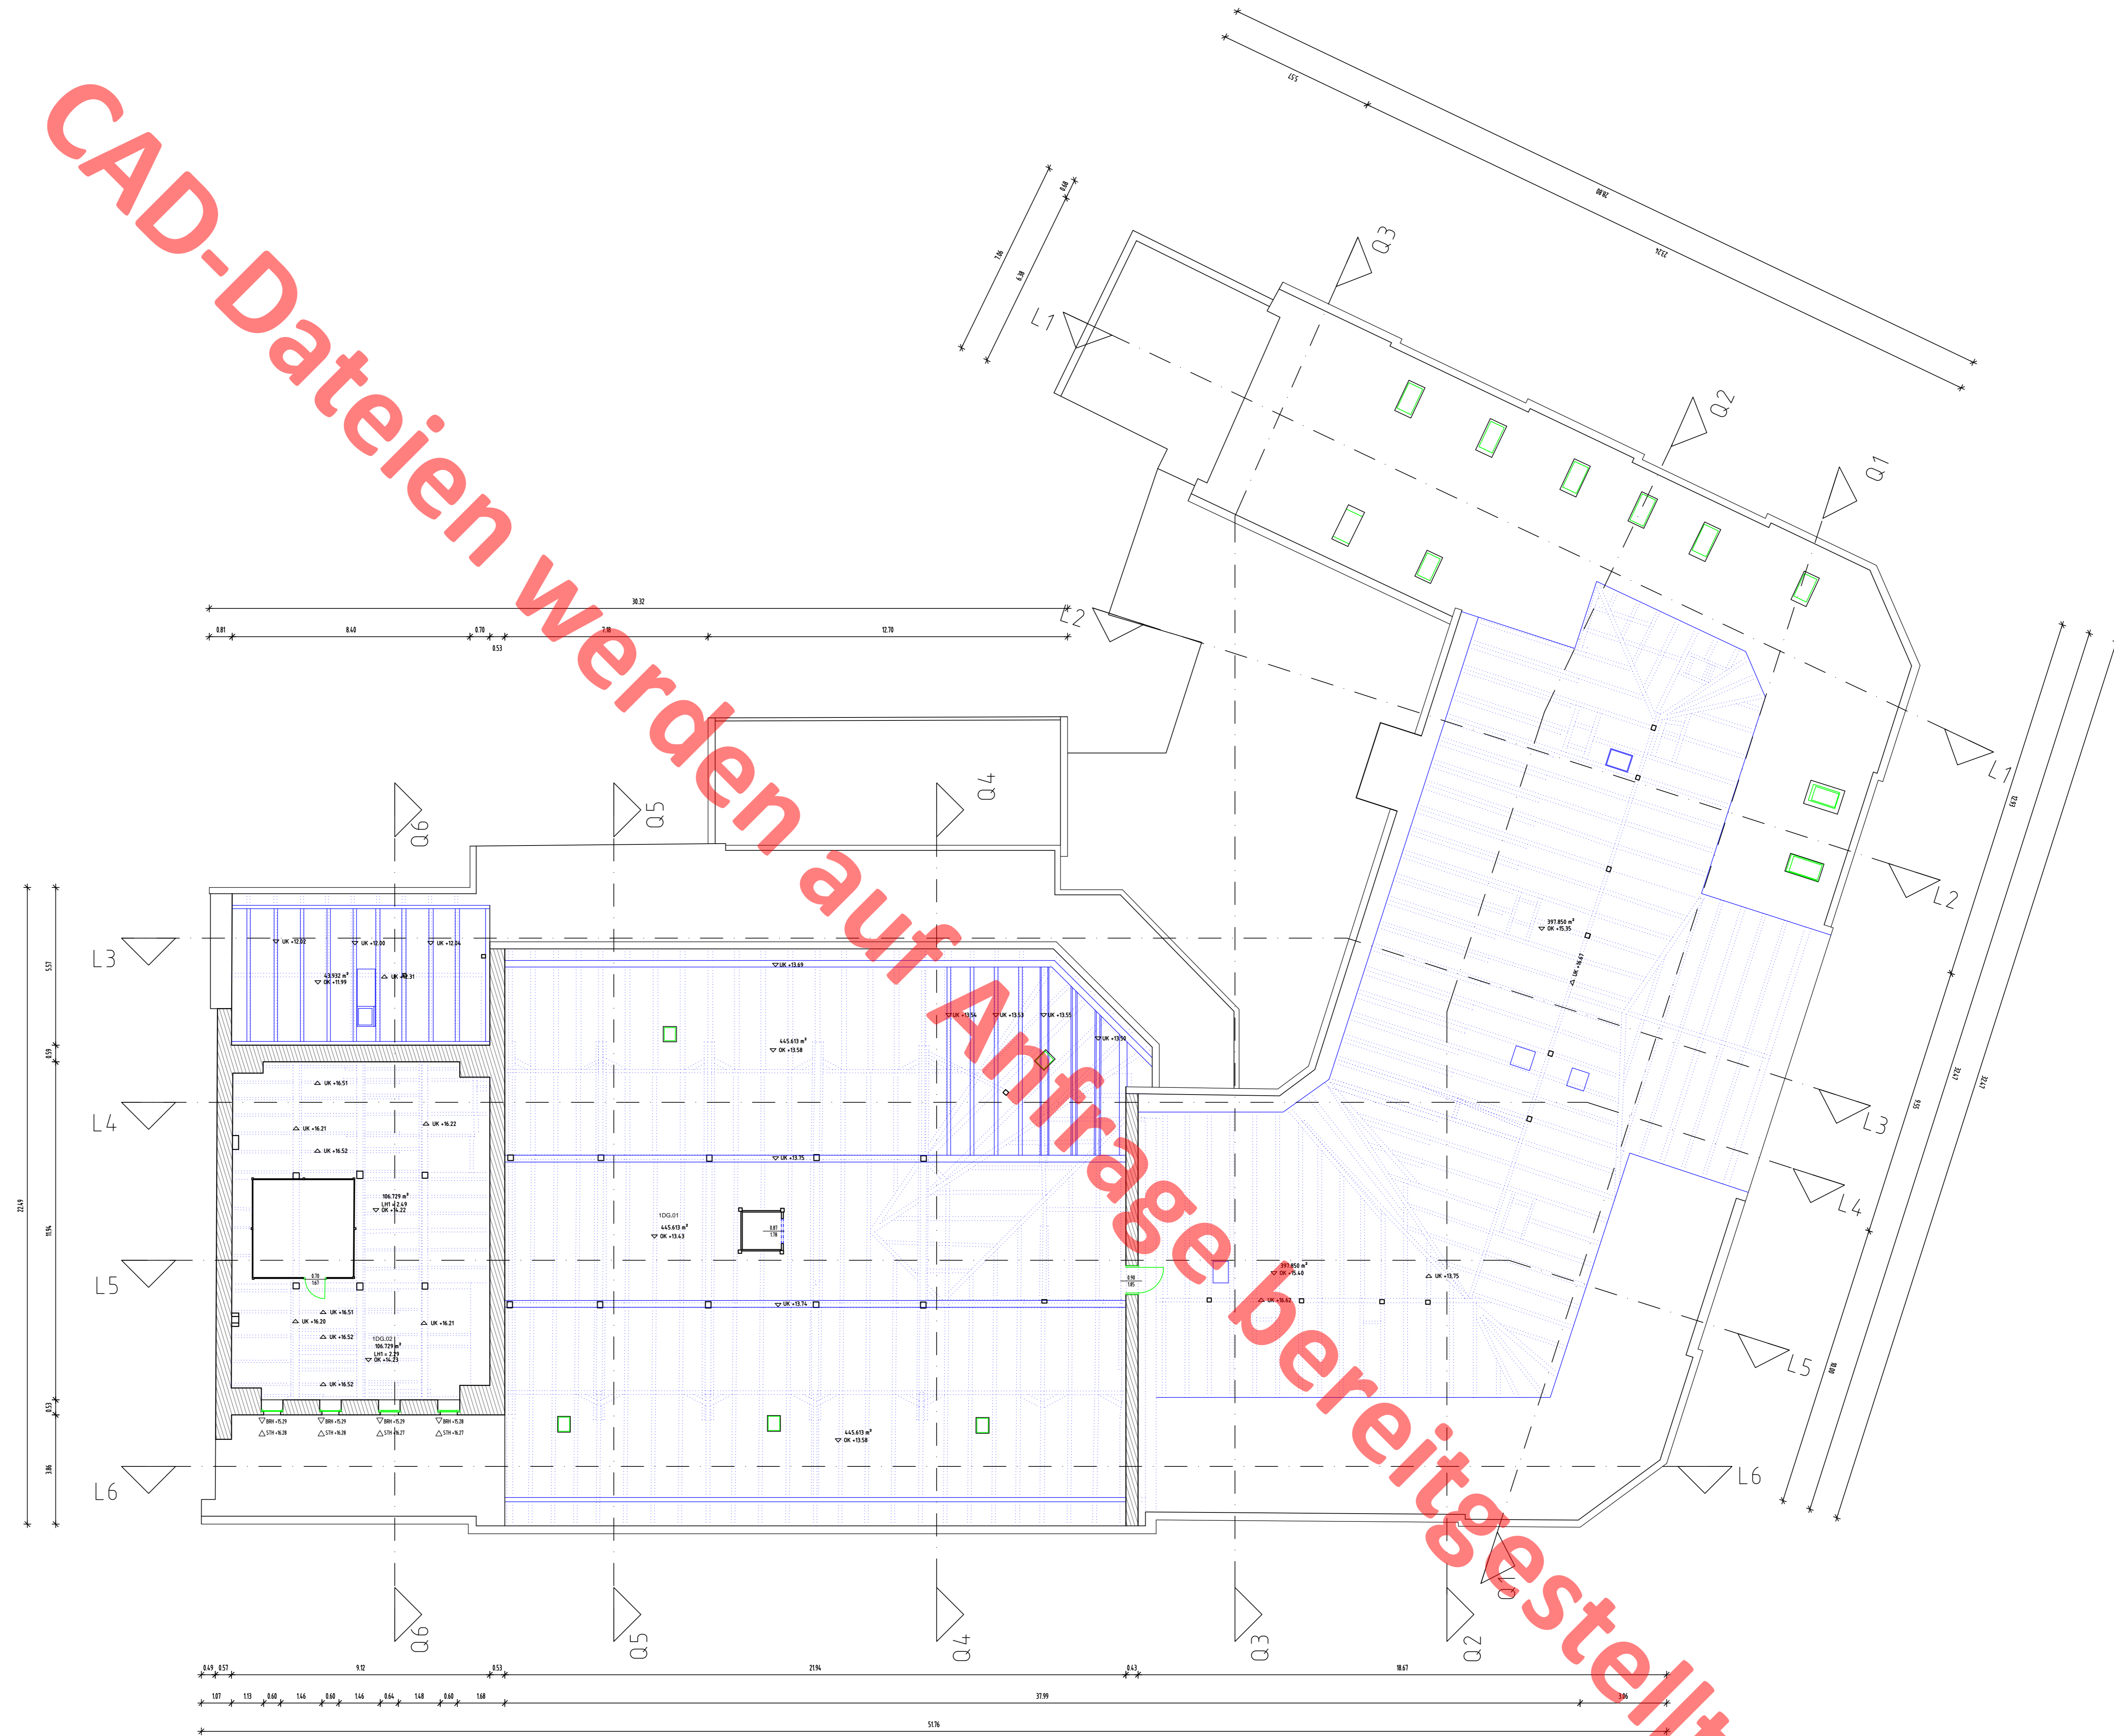

Höhenbezug ü NN (DHN92)
 Bei Unstimmigkeiten und Unklarheiten ist mit dem Planverfasser Rücksprache zu halten.

OSK		BLV	
Auftrag	09/2021	Name	Reichskrone Naumburg (Saale)
Bauh	10/2021		Carl-Becker-Platz 5
Genehm.	10/2021		06618 Naumburg
Geprüft	11/2021	Maler	-Bestandsplan-
Bemerkung			Grundriss 1.Dachgeschoss
Änderung	Datum	Name	Mastab 1:100 Blatt-Nr. 7

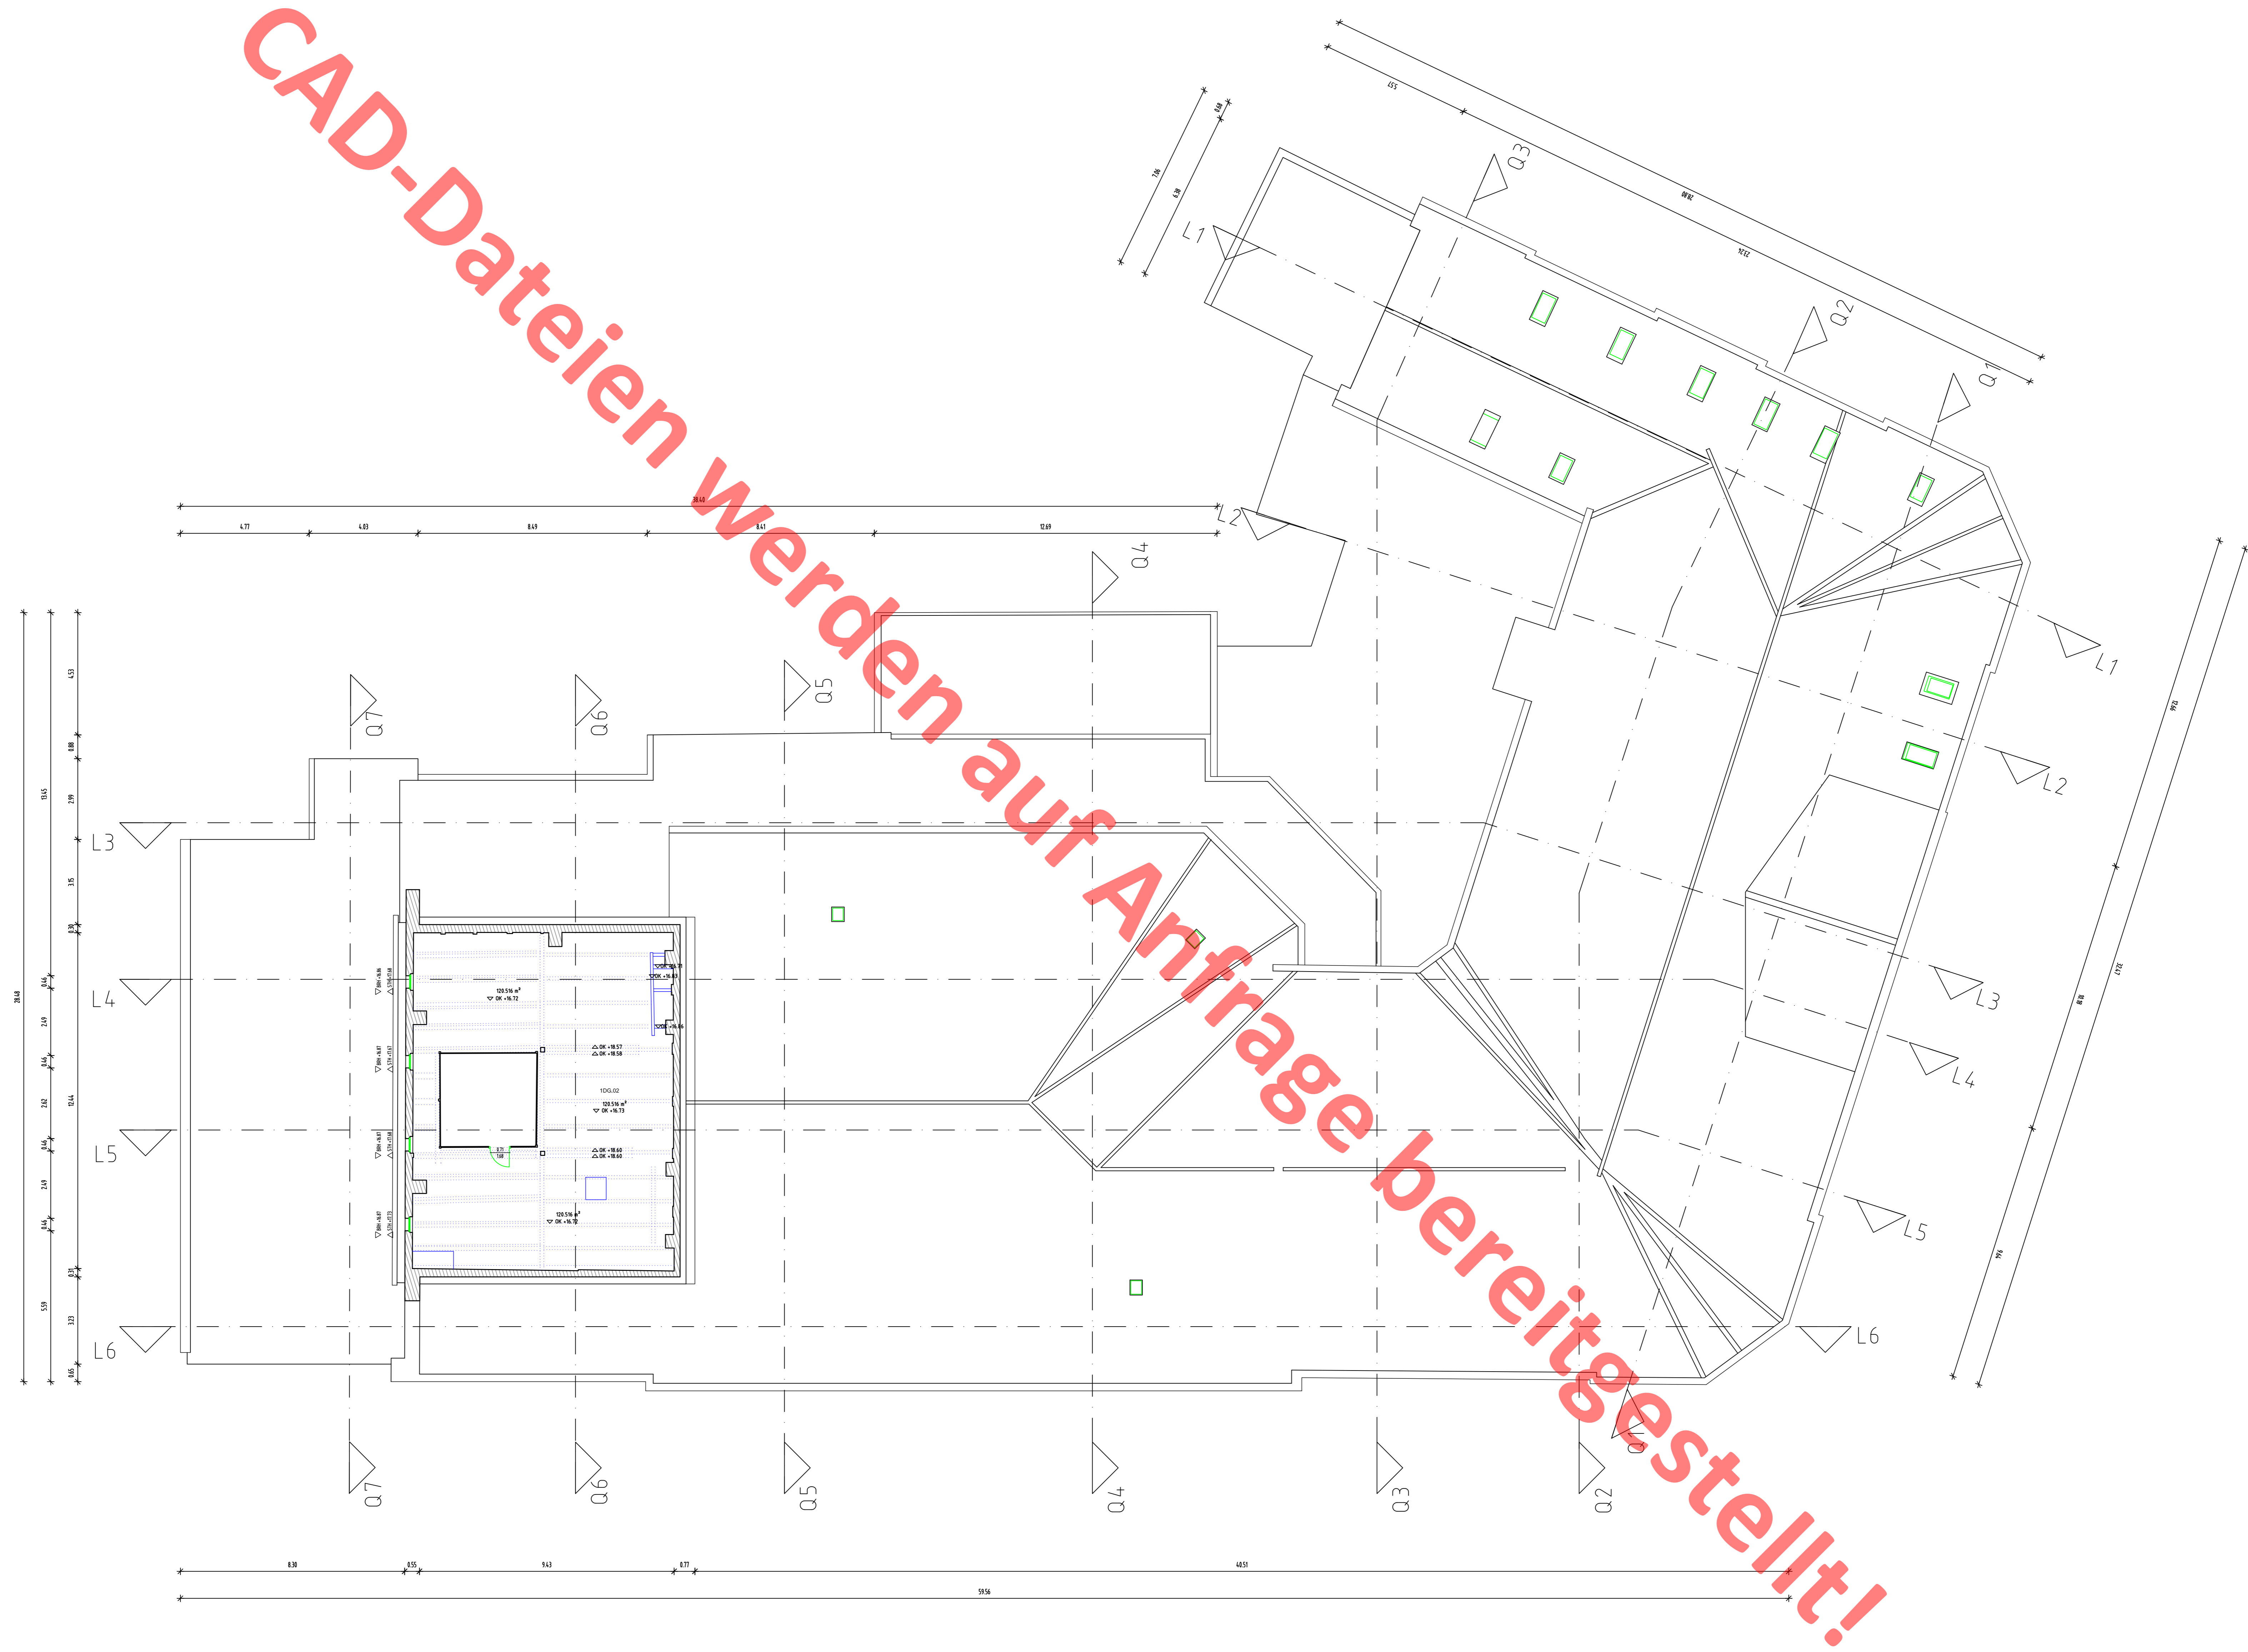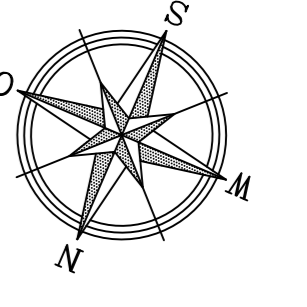

Höhenbezug ü NN (DHN92)
 Bei Unstimmigkeiten und Unklarheiten ist mit dem Planverfasser Rücksprache zu halten.

		Reichskrone Naumburg (Saale) Carl-Becker-Platz 5 06618 Naumburg	
Aufmaß	09/2021	-	
Baub.	10/2021	-	
Geogr.	10/2021	-	
Geprüf.	11/2021	Mäder	
Bemerkung			
Änderung	Datum	Name	
Mafstab 1:100			Blatt-Nr. 8